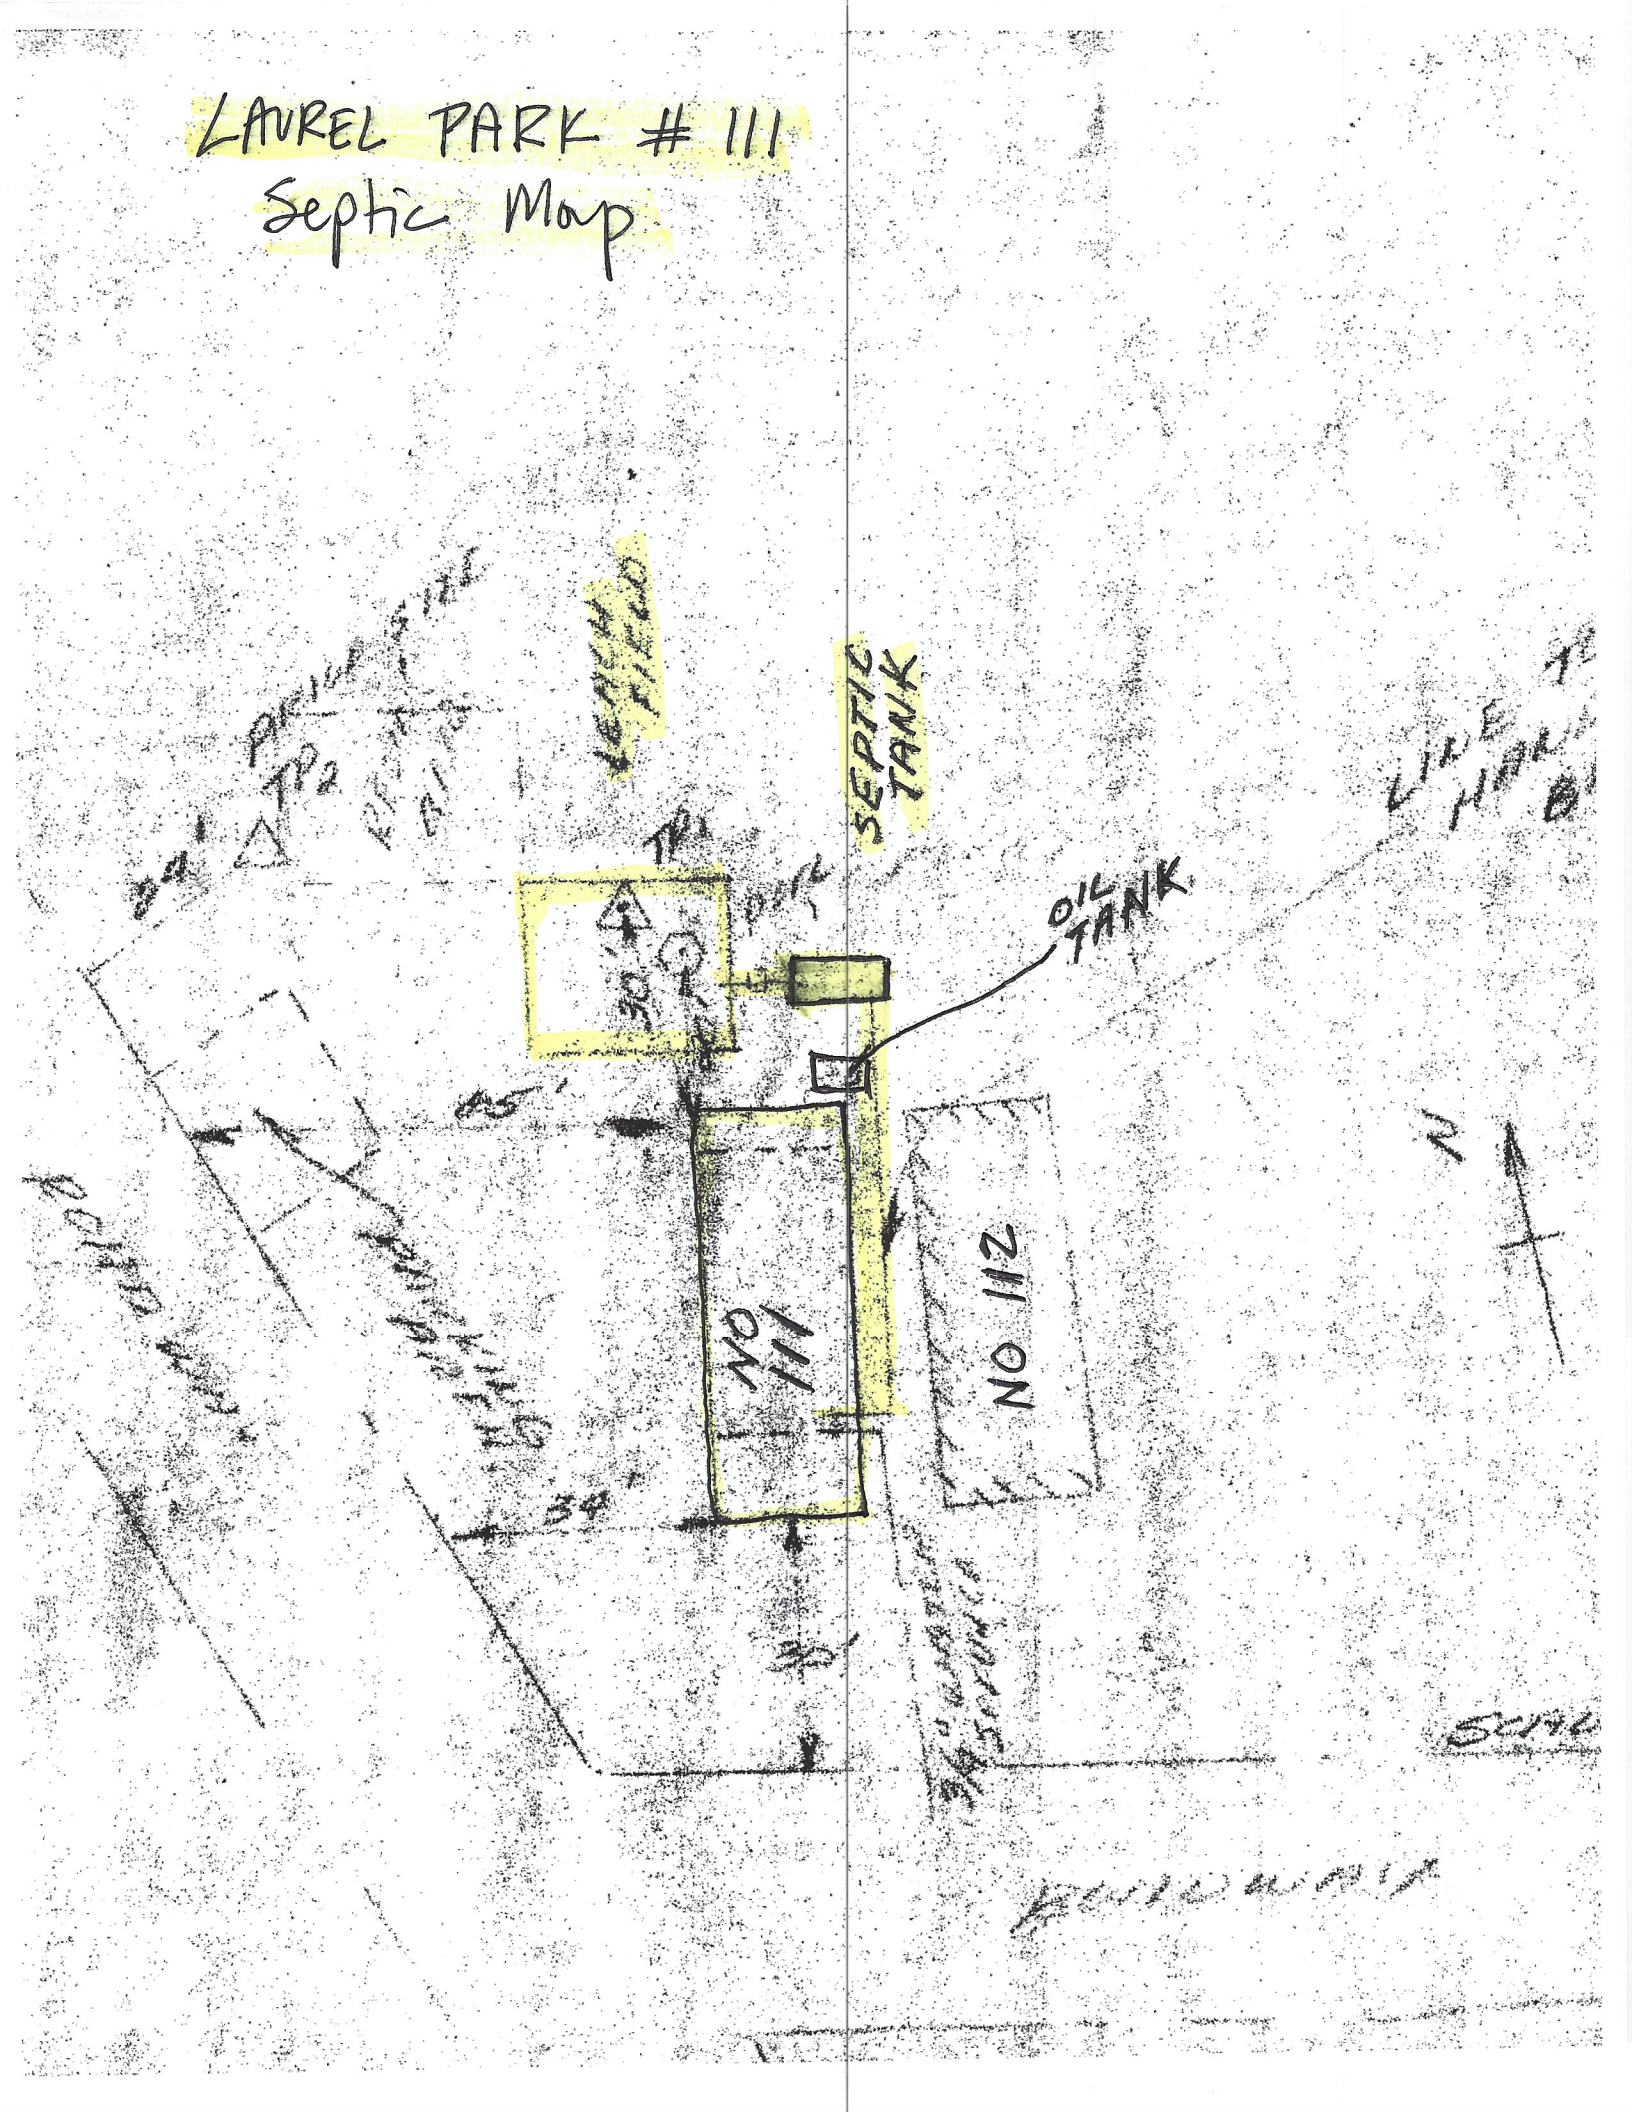LAUREL PARK # 111
Septic Map